



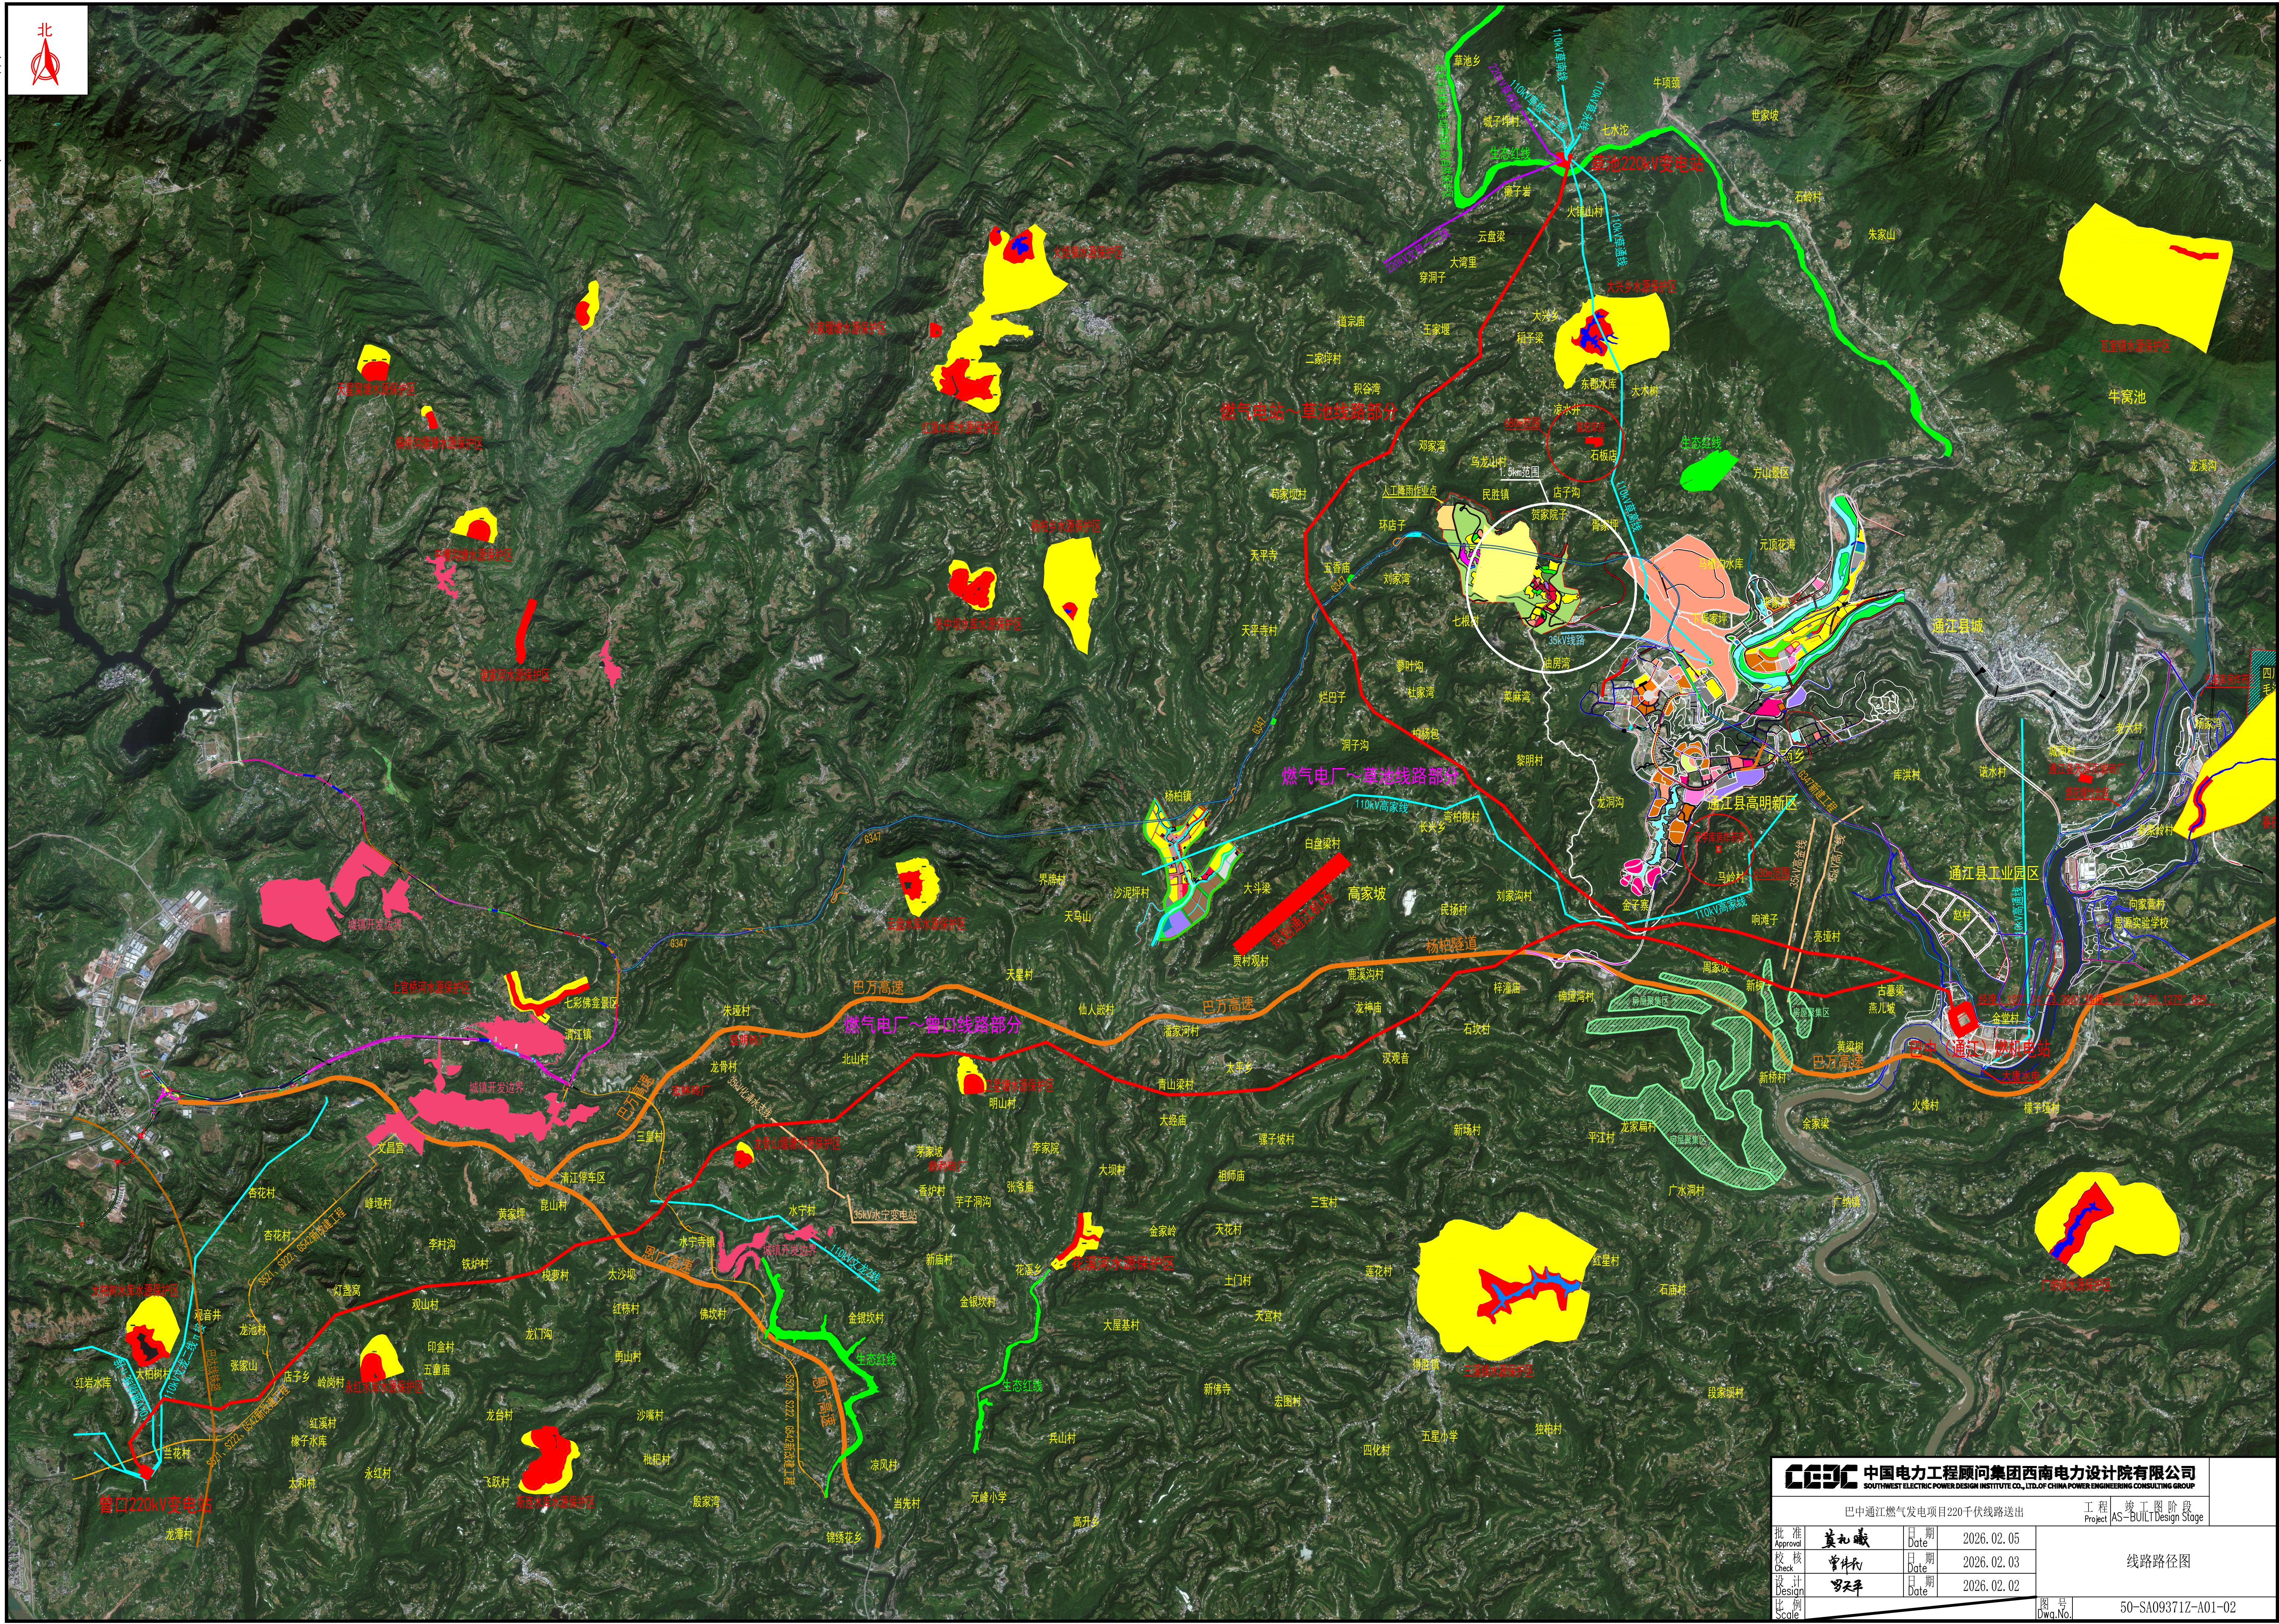

中国电力工程顾问集团西南电力设计院有限公司			
SOUTHWEST ELECTRIC POWER DESIGN INSTITUTE CO., LTD. OF CHINA POWER ENGINEERING CONSULTING GROUP			
巴中通江燃气发电项目220千伏线路送出			
工程阶段		竣工图阶段	
Project		AS-BUILT Design Stage	
批准	莫礼斌	日期	2026.02.05
校核	曾伟	日期	2026.02.03
设计	罗天平	日期	2026.02.02
比例		图号	50-SA09371Z-A01-02
Scale		Dwg.No.	